



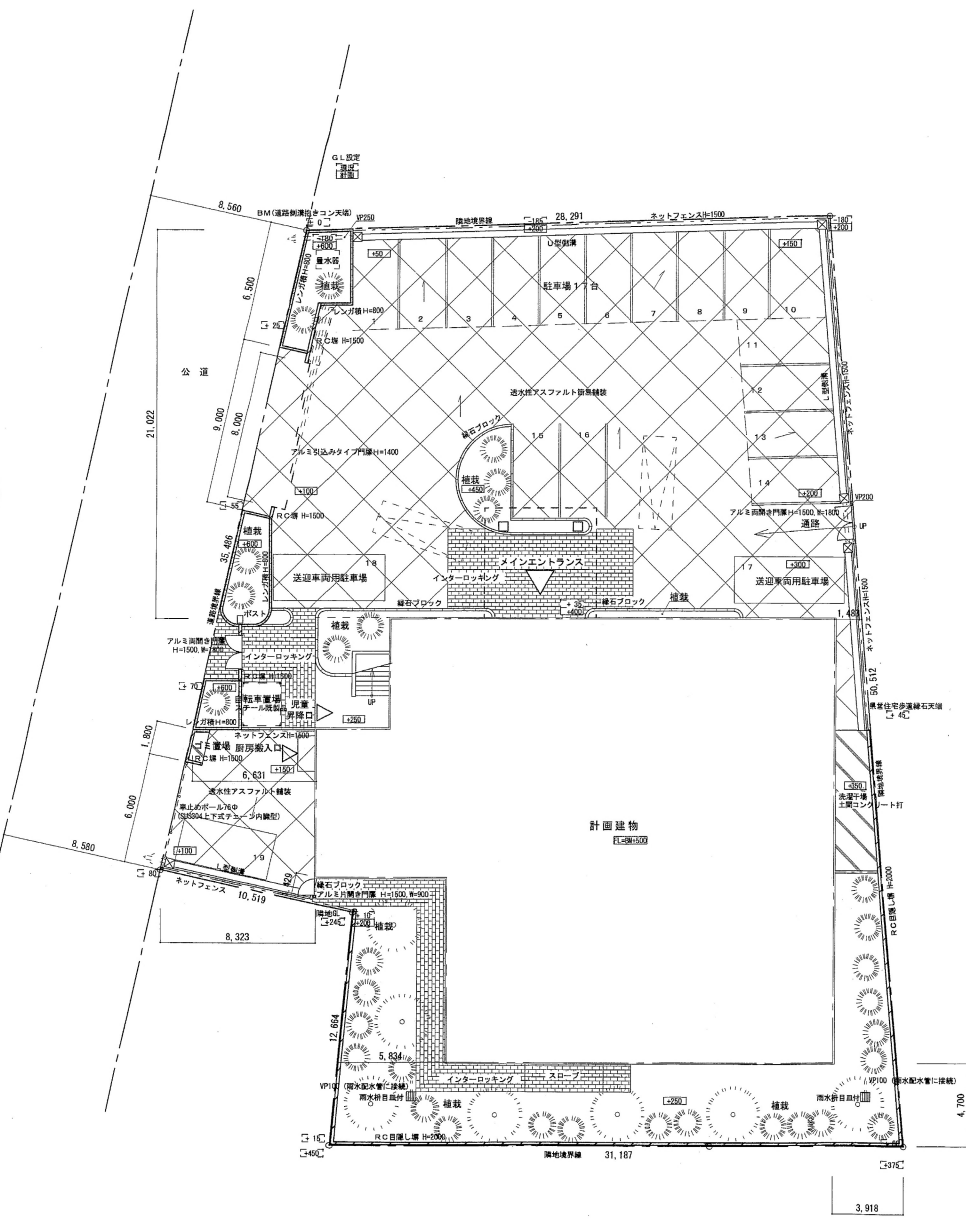

建物概要	
主 要 用 途	老人デイサービスセンター、児童育成クラブ
工 事 種 別	新築
構 造	鉄筋コンクリート造
階 数	地上 2 階
最 高 の 高 さ	9.720 m


配置図 S=1/200

		竣工図		H14.3
名称 (仮称)原崎テ「イ・ビ」センター建設(建築)工事	図面No. A-008	刈谷市建設部建築課		年月 H13.3.
建築概要、面積表、付近見取図、配置図	1/200			整理No. 分類No.
		地域図		

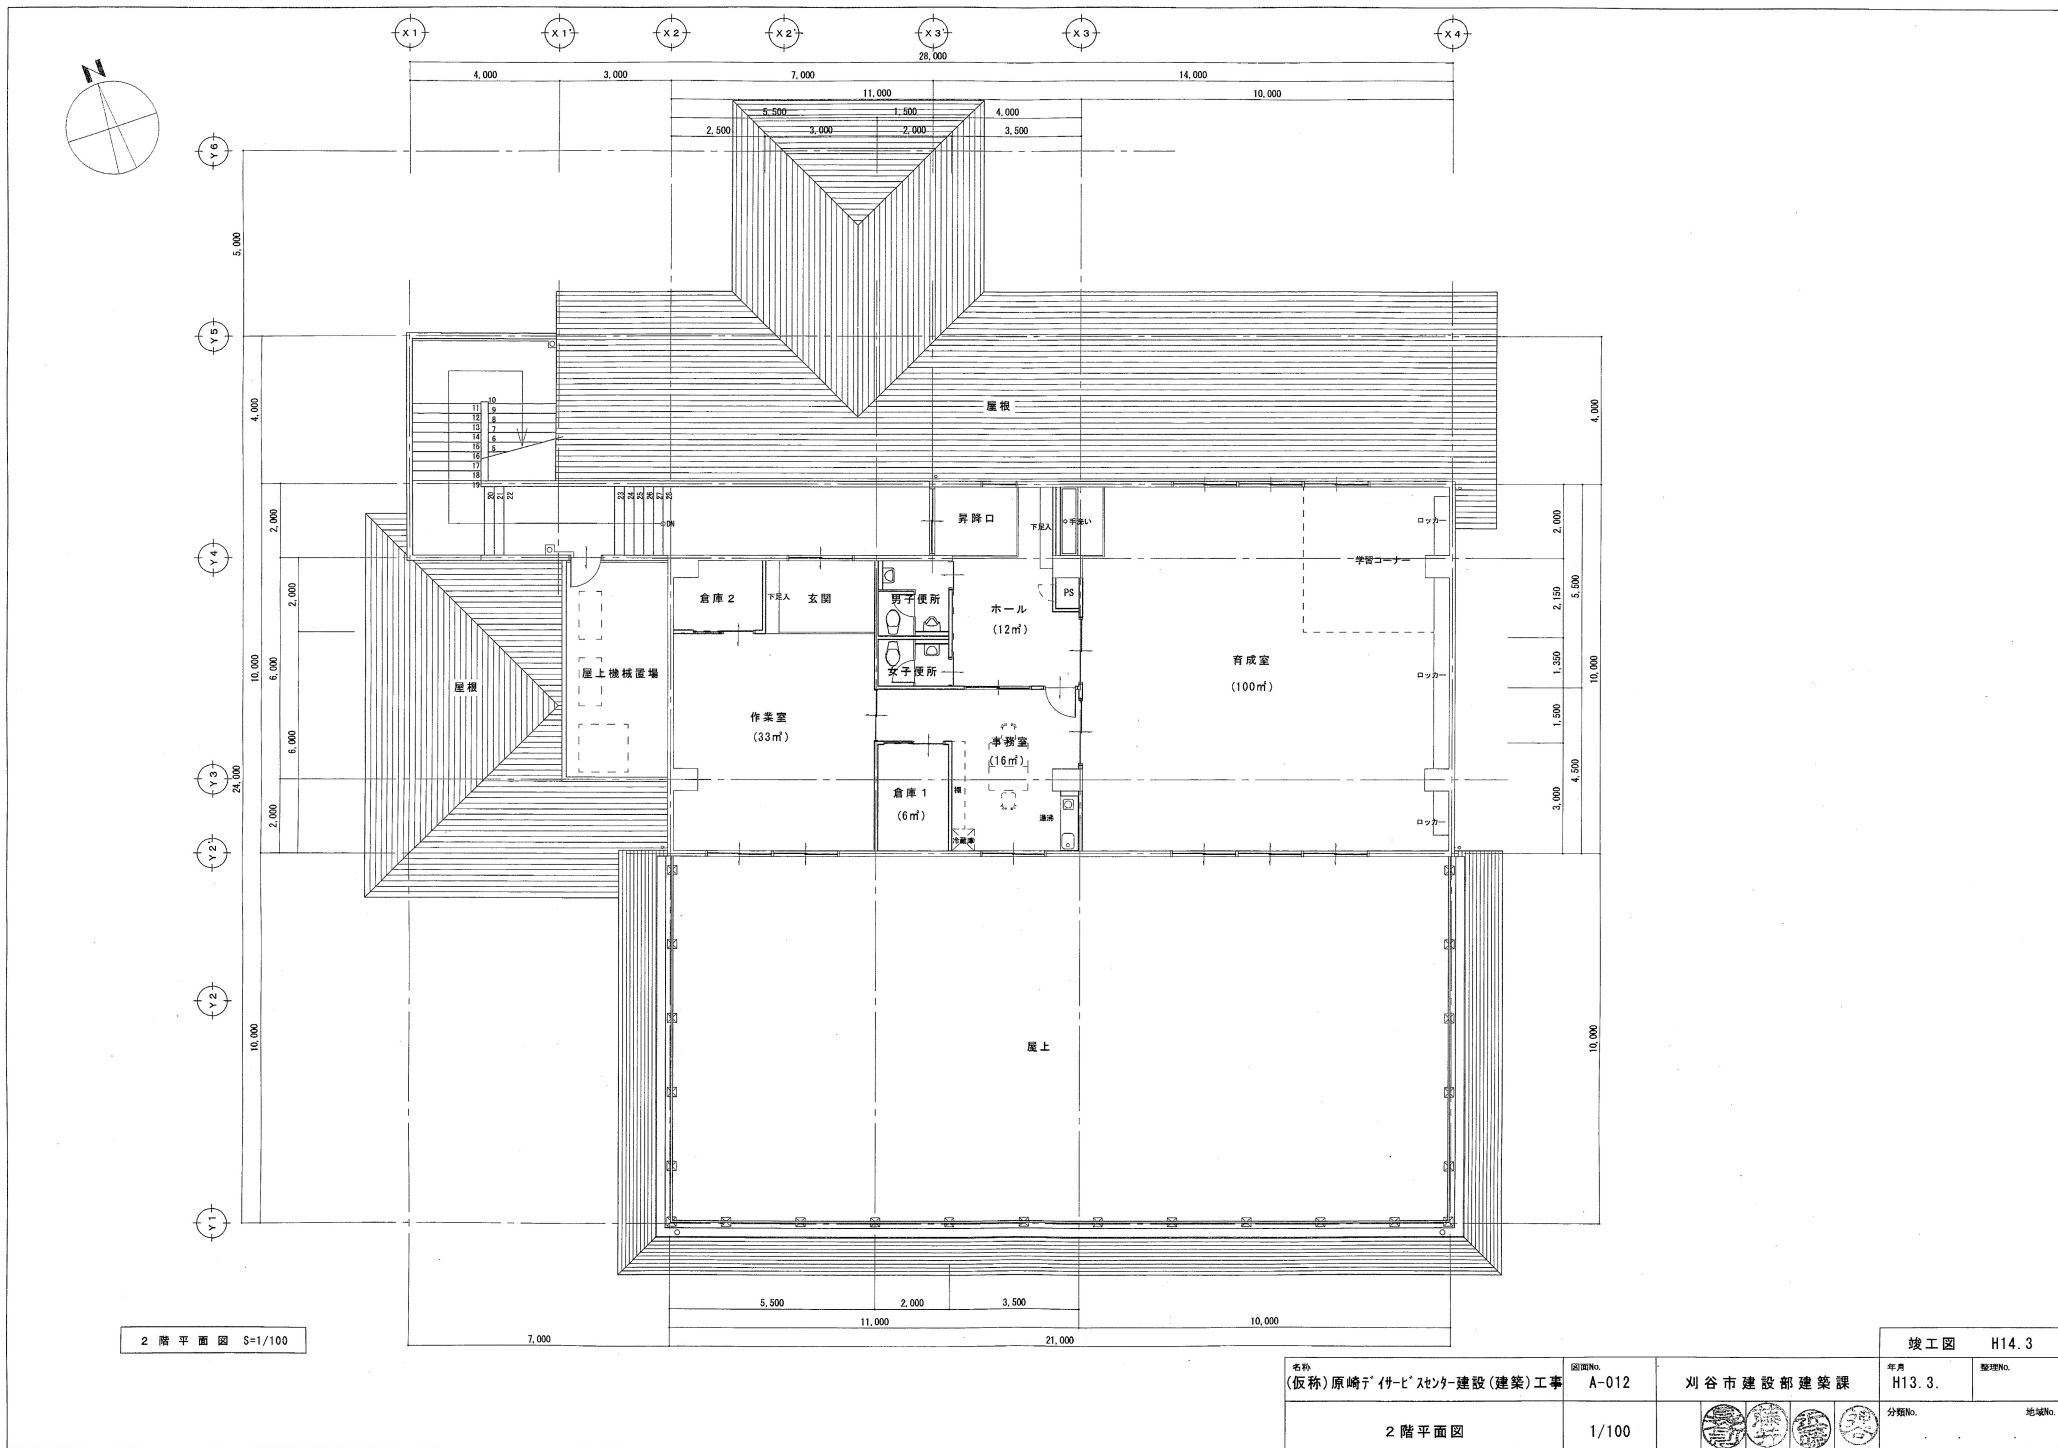

2 階平面図 S=1/100

名称 (仮称)原崎デ「サビ」センター建設(建築)工事		図面No. A-012	刈谷市建設部建築課	年月 H13.3.	整理No.
2 階平面図		1/100			
			分類No.	地域No.	

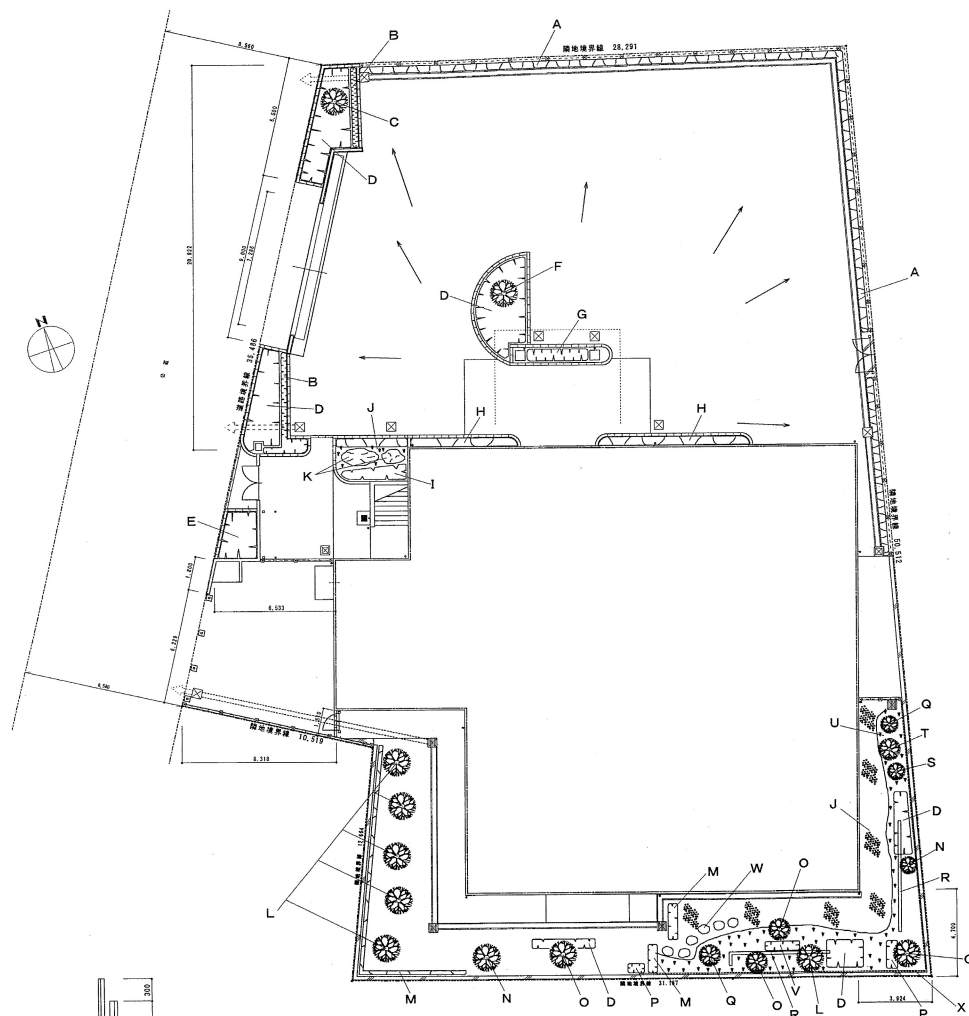

植栽計画図 S=1/200

記号	規格	樹木名	本数	
A	H500 葉張250	ボックスウッド	135	@400
B	H1200 葉張300	キンモクセイ	24	
C	H3000 目通150 葉張1200	コブシ	1	一脚唐竹支柱
D	H300 葉張400	サツキ	190	
E	H500 葉張400	チンチョウゲ	16	
F	H3500 目通300 葉張1000	クスノキ	1	
G	H300 葉張300	キャラボク	20	
H	H600 3本立	ヒイラギナンテン	42	
I	葉張500	ハイビヤクシン	60	
J		玉砂利敷	46㎡	
K	900X600X600 600X450X450	景石 三石	1 1 1	
L	H2500 目通150 葉張1200	ウメ	赤 3 白 3	二脚鳥居
M	H1200 葉張200	シラカシ	40	生垣支柱 H1000
N	H3000 目通150 葉張1200	イロハモミジ	3	二脚鳥居
O	H1800	ラカンマキ	4	一脚唐竹支柱
P	H600 葉張300	ドウダンツツジ	40	
Q	H1500 葉張400	ロウバイ	1	一脚唐竹支柱
R	H400	自然石積石	12m	
S	H2500 目通100 葉張600	ナツツバキ	1	二脚鳥居
T	H600 葉張500	キシマツツジ	30	
U		リュウノヒゲ	880	44株/㎡
V		ヤブラン	25	
W	500φ	飛石	6個	
X	H1800 W1920	和風塀	30m	塩ビ製

自然石積参考図 S=1/50

和風塀断面参考図 S=1/50

名称 (仮称)津崎デイサービスセンター建設(外構)工事	図面No. 5/5	刈谷市建設部建築課	年 月 13・3	整理No.
竣工図 植栽計画図	1/200		分類No.	地域No.

竣工図

14年 3月