




## (5)水源浄水場水系図詳細(配水、送水)

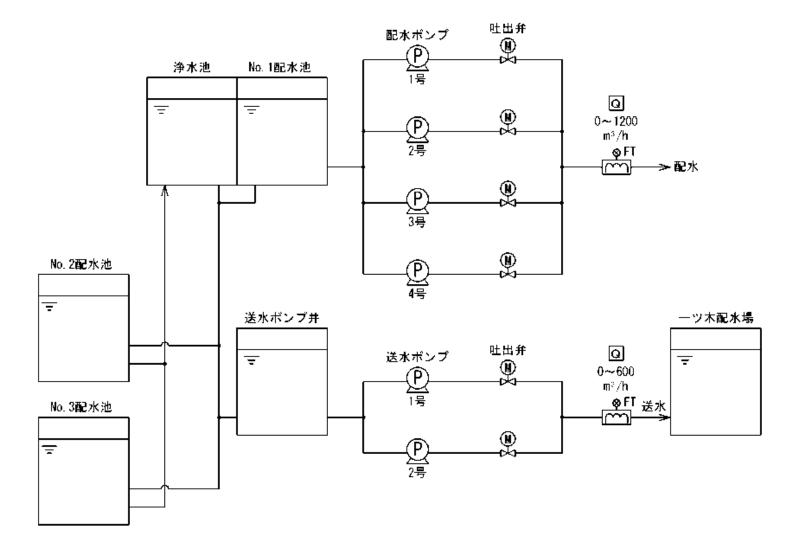



工事名	水源浄水場施設更新設計 施工業務委託						
施行箇所名	刈谷市西境町 地内						
図面の種類		₹浄水場水系図 - (配水、送水)					
縮尺	NONE 図面番号 0000						
事務所名	刈谷市水資源部水道課						

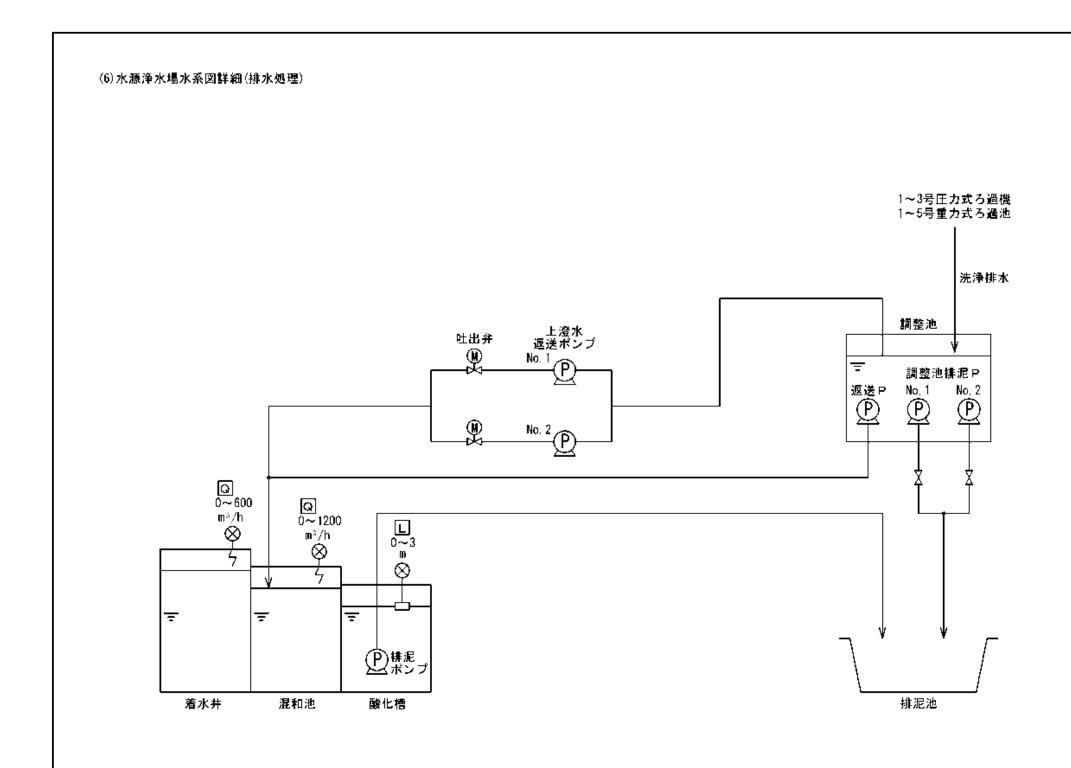



工事名	水源浄水場施設更新設計 施工業務委託						
施行箇所名	刈谷市西境町 地内						
図面の種類	刈谷市水源 詳細フロー	净水場水系図 - (排水処理)					
縮尺	NONE 図面番号 0000						
事務所名	刈谷市水資源部水道課						

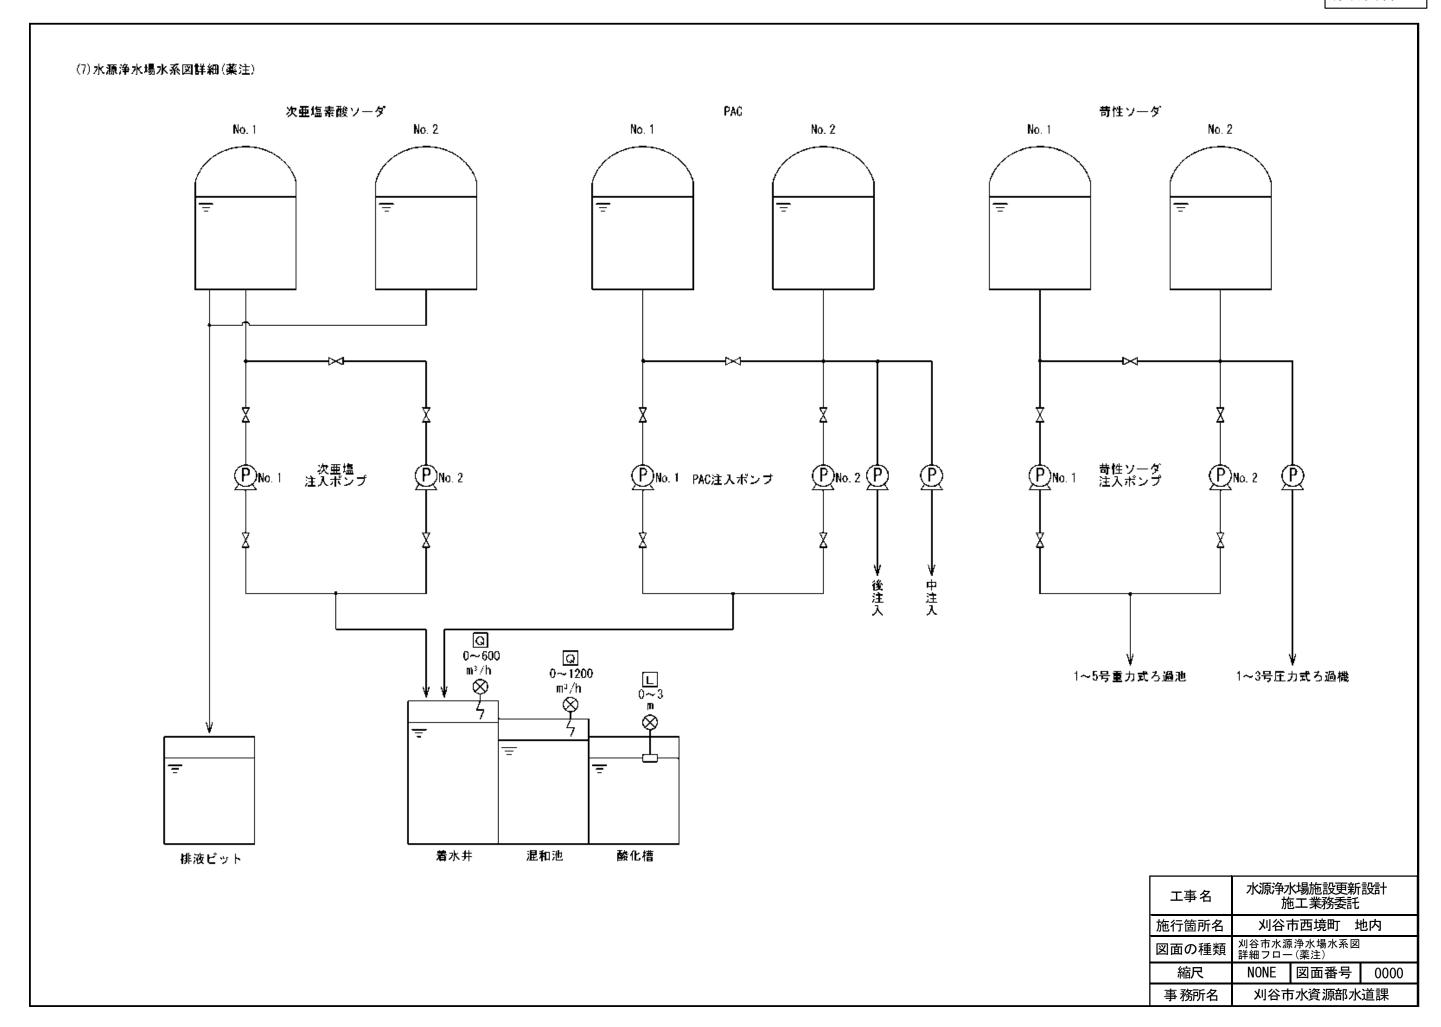


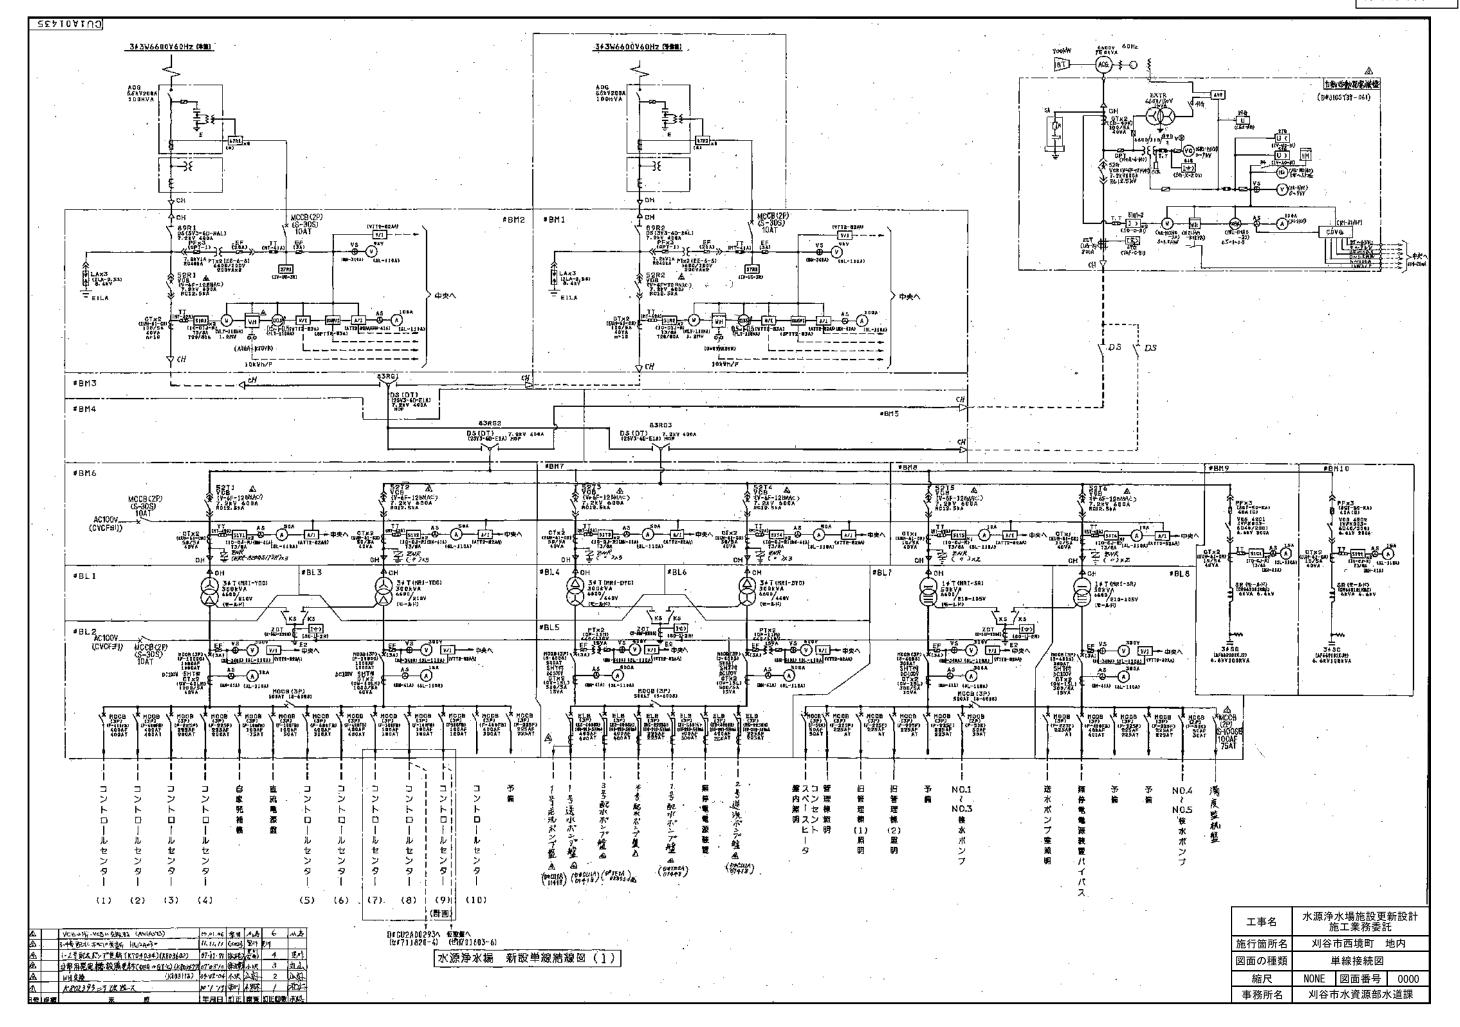


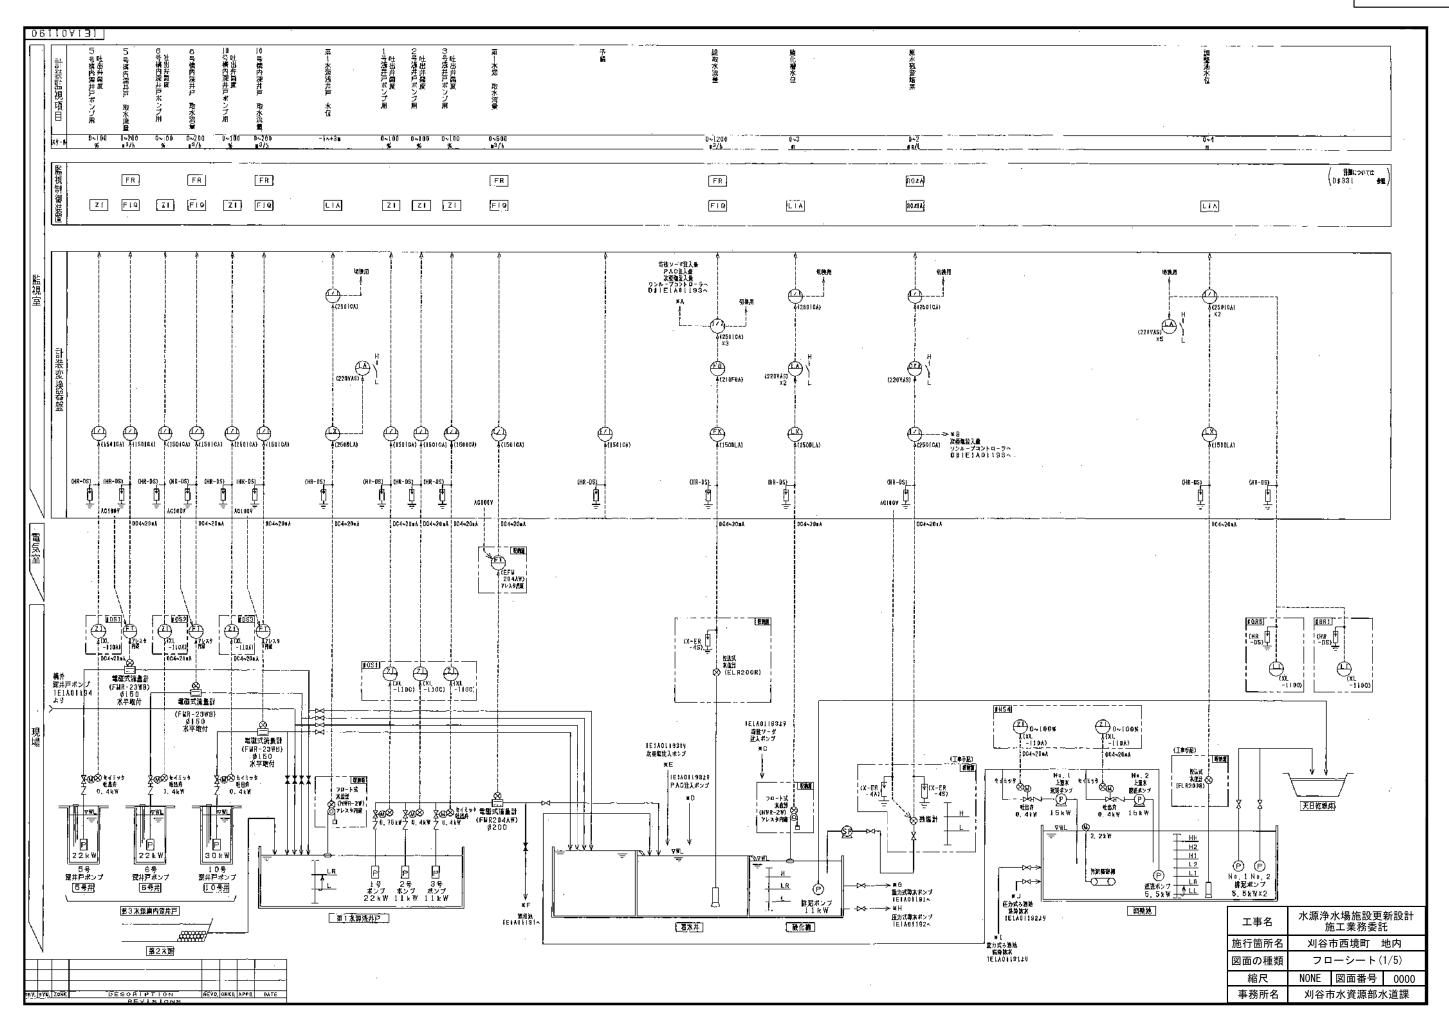


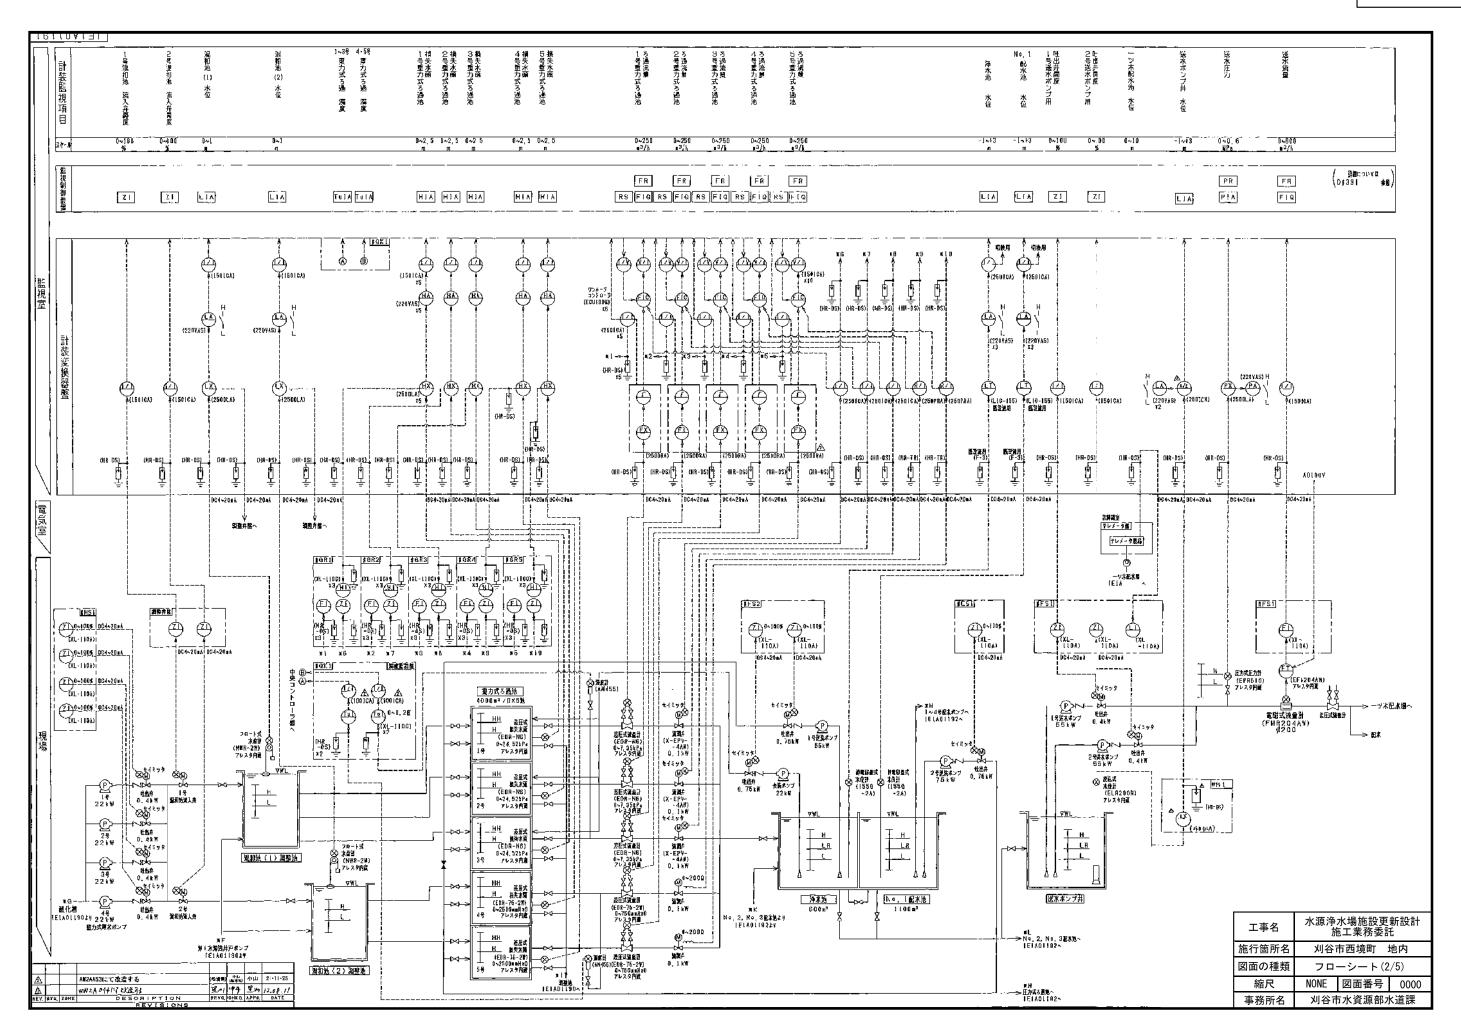

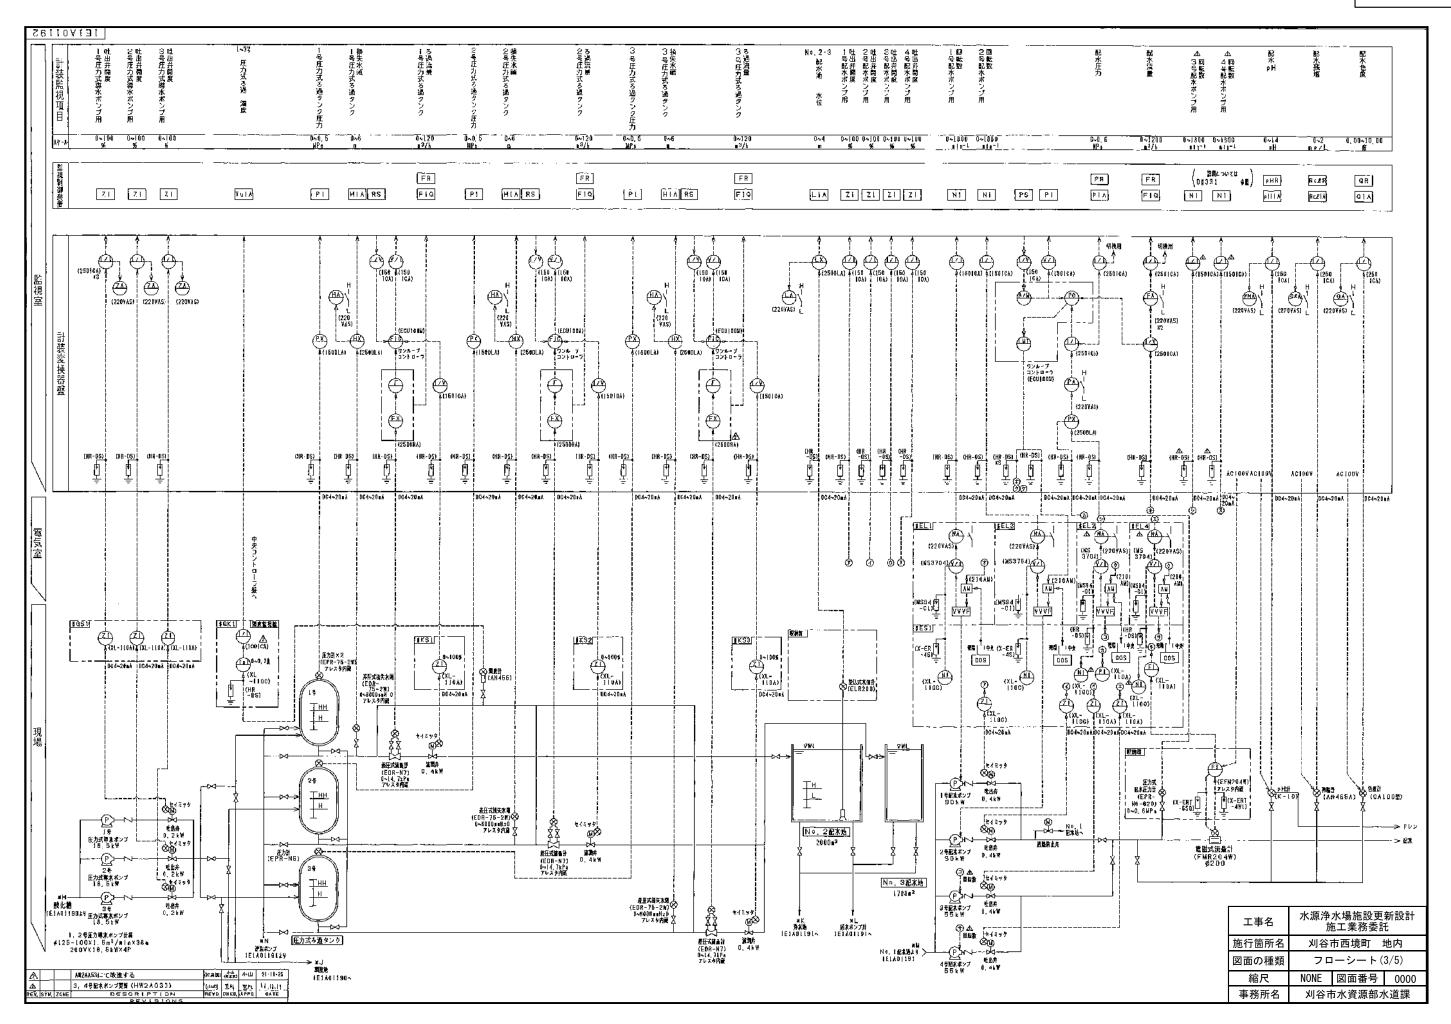

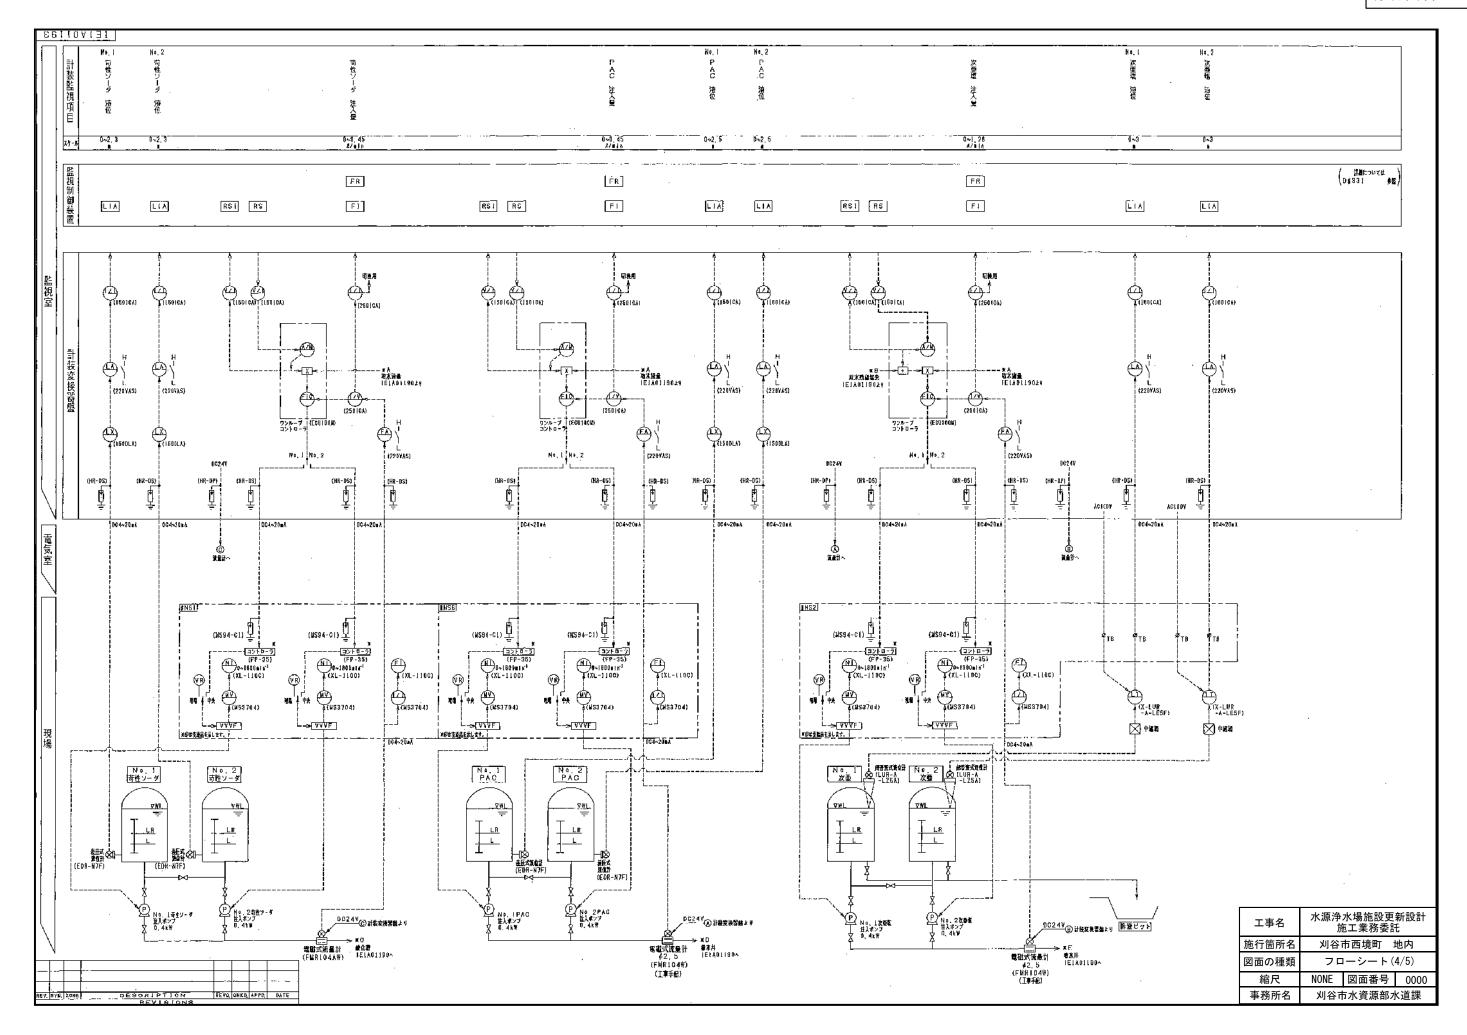

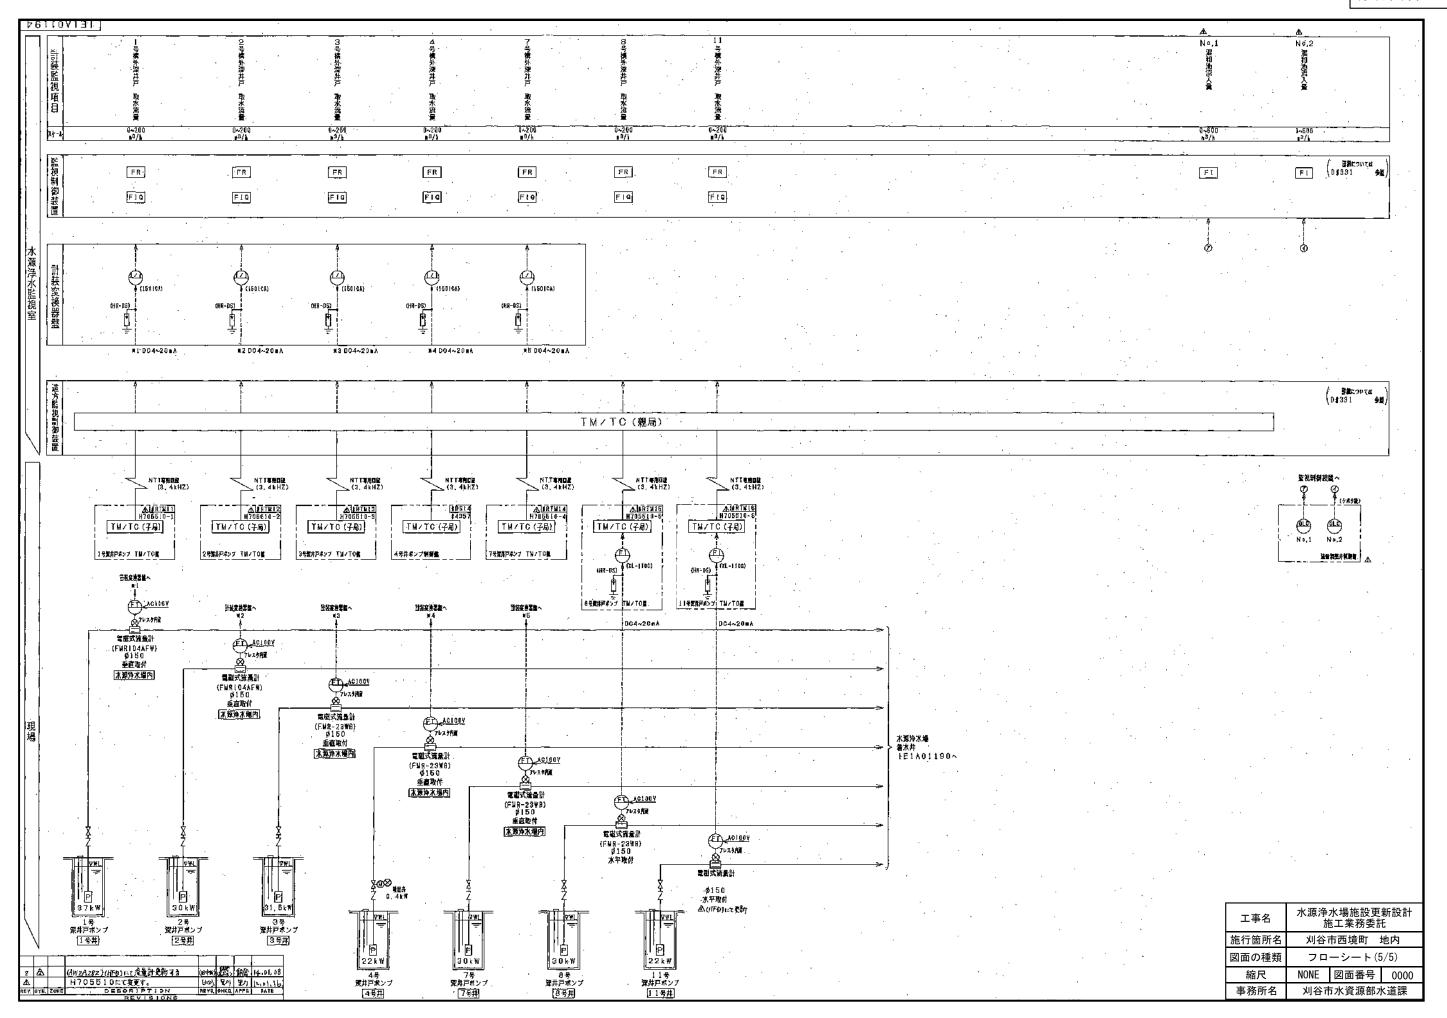

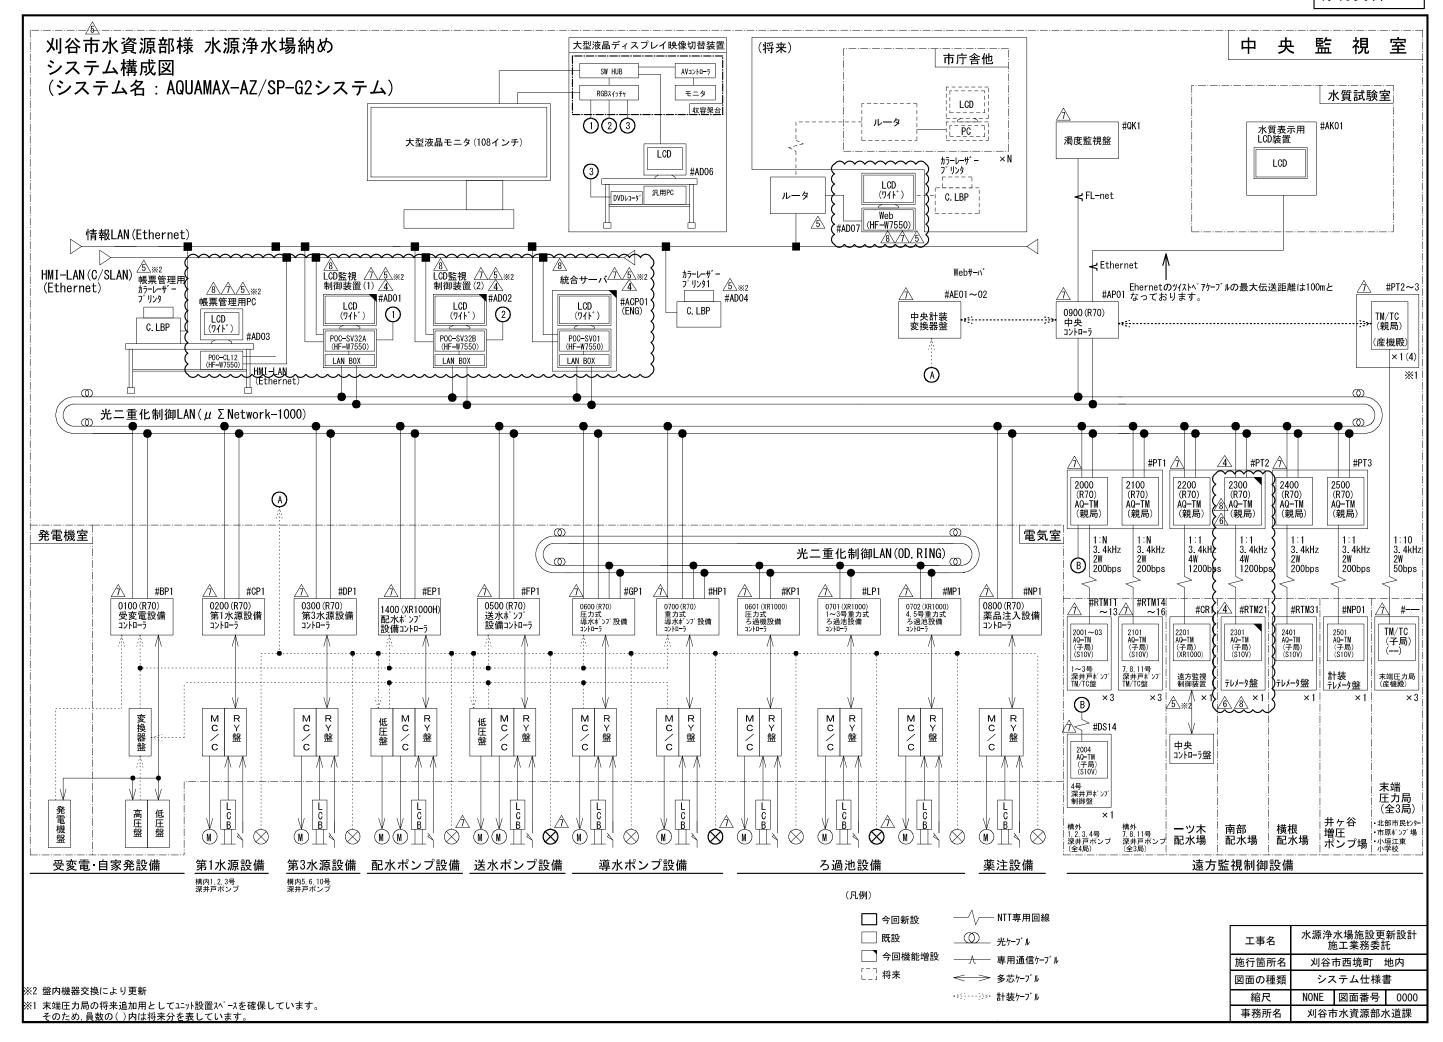

## <u>刈谷水源井戸用揚水設備一覧表</u>

												現	況	据	付	ポン	・プ												202	20年3月
井戸番号		1号井			2号井			3号井			4号井		5号井		6号井		7号井				10号井	-	11号井			12号井				
メーカー		テラル			テラル		•	シントー			テラル			シントー			テラル			日立			テラル			テラル			テラル	
型式	125M	SU10-6	22-2	100M	SUS8-6	11-2	125L	108-22	2-6	100M	SUS8-6	18-4	125U	10B-18.	52-6	100M	SUS8-6	11-2	PMU1	25 × 3-	618.5	100M	SUS8-6	18-4	125M	\$Ų-10-	622-2	125MS	3U−10−	622-2
仕様	12	5A × 221	ΚW	10	0A×113	cAA.	125	6A × 221	cw	100.	100A × 18.5kw		125	A × 18.5	kw	10	0A × 11k	CW.	125	A × 18.5	kw	100	A × 18,5	kw	123	5A × 221	kw	125	A × 22	KW
製番	<b>B</b> 2	2A2115	52	B2	3B2228	54	-	028291		B2	OK1966	73	B1	0A0667	79	B2	4B2343	36	но	023137	1L	B2	4F2372	09	B2	OK1966	75	B2	2L2190	18
購入年月		R4.2			R5.2			H17.3			R2.10			H22.1			R6.2			H12			R6.6			R2.10			R4.10	
	据付	引上	井戸番号	据付	引上	井戸番号	据付	引上	井戸靑号	据付	引上	排戶基礎	据付	引上	井戸岳号	据付	引上	非严重导	据付	引上	井戸番号	据付	引上	井戸松岩	据付	引上	井戸春号	据付	引上	井戸各号
	R6.2	-	1号	R6.2	-	2号	H18.3	H20.5	7号	R3.2	-	4号	R2.1	R2.6	8号	R7.3	-	6号	H16.7	H19.1	10号	R6.6	-	10号	R3.3	-	11号	R4.10	-	12号
							H22.2	H26.12	7号				R2.6	R4.1	7号				H26.12	R2.6	7号									$\Box$
使用 経歴							H30.1	•	3 <del>号</del>				R5.3	-	5号				R4.1	-	7号									
経歴																							,							
																_														
																		'												$\Box$

,				予	備	术 :	ンプ						
メーカー		テラル			テラル			テラル			テラル		
型式	100N	1SU8~62	22-4	100M	SUS8-6	22-4	100M	SUS8-6	311-2	100M	SUS8-6	18-4	
仕様	100	DA × <b>2</b> 21	(W	10	0A × 22I	(W	10	0A×11	kw	100	A × 18.5	ikw	
製器	B2	4F2377	45	B1	9K1846	10	В2	3B2228	53	B24F237208			
購入年月		R6.7			R1,9			R5.2		R6.6			
	据付	引上	井戸署号	据付	引上	井戸古号	据付	引上	共戸番号	据付	引上	井戸香号	
				R2.2	R3.7	6号	R5.2	R7.2	6号				
				R4.11	R5.2	6号							
使用													
経歴													
	l												
備考	R6.7修	繕代品 :	未使用	RB.2修繕納入			修繕中			Rti.6購入 未使用			

	11kw	18.	5kw	22	!kw	30kw	=1	
	100A	100A	125A	100A	125A	125A	計	
稼働中	2台	2台	2台	0台	4台	0台	10 <del>삼</del>	
予備	0台	1台	0台	2台	0台	0台	4台	
修繕中	1台	0台	0台	0씀	0台	0台	0台	
計	3台	3台	2台	2台	4台	0台	14台	

予備	揚	水	管	
材質				
口径				
<b>フランシ</b> *			無し	
長さ				
本数				

予備	継管
材質	SGP ナイロンコーティング
口径	100A-125A
フランシ	両水中F
長さ	0.49m
本数	1
備考	R5.3 5号より撤去